


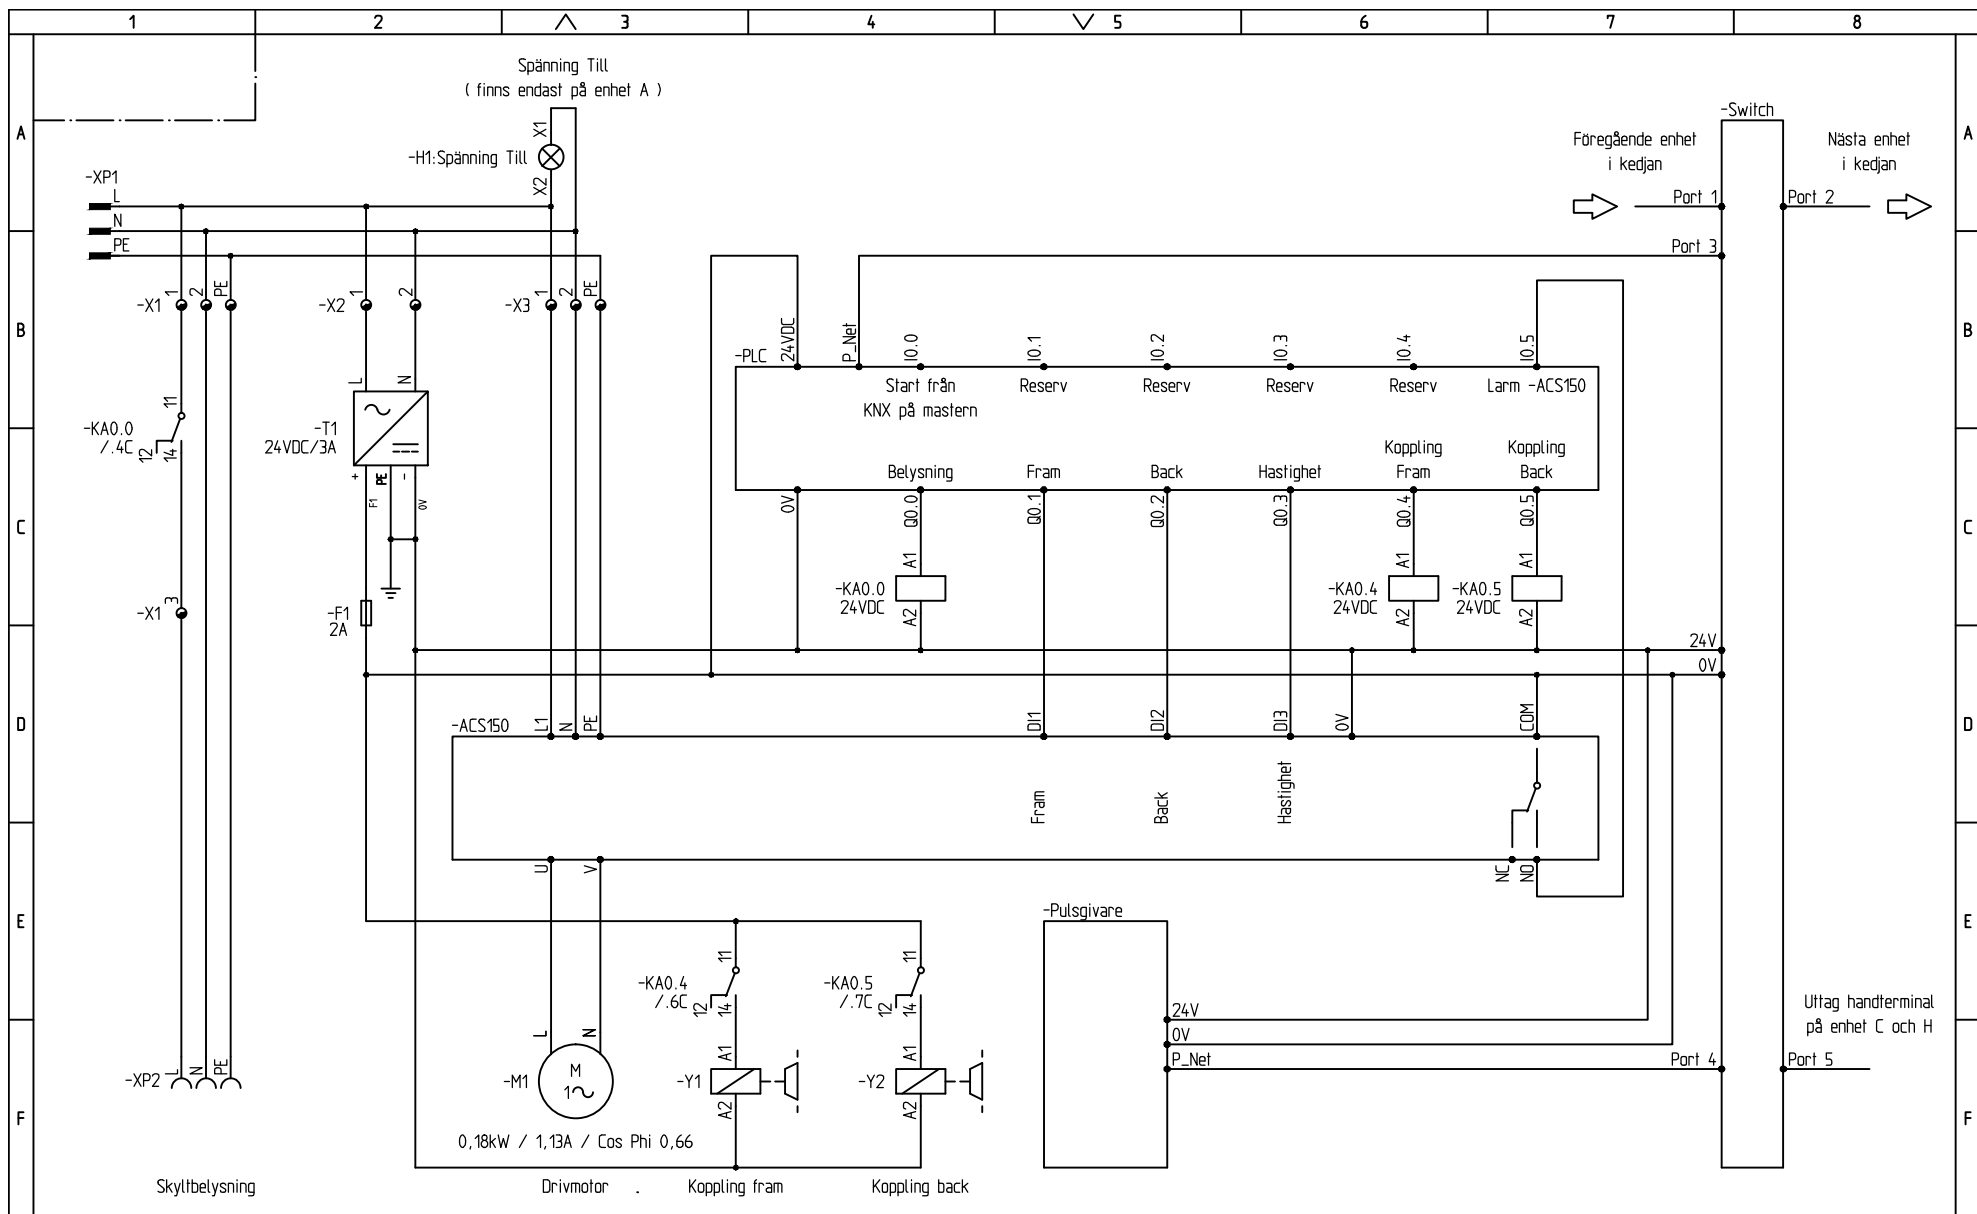

				Upphovsman CaJo	Baserad på (Intern kod)	VILLA SPARBANKEN ARENA REKLAMVÄXLARE DRIVENHET	Drivenhet Reklamskylt KRETSSCHEMA	 www.provektor.se Tel: +46 51 240 00	Anläggningsägarens dokumentnummer		Status
				Ritad av CaJo	Ersätter (Intern kod)				Dokumentbezeichnung 11319	Datum 20130220	RELATIONSHANDLING
Beteckning	Beskrivning	Signatur	Datum	Godkänd av	Godkänd datum				Dokumentnummer 3594	Rev.	
									Antal blad 3	Nästa bl. 2	Blad nr. 1

1		2		3		4		5		6		7		8	
		POS	ANT.	SKÅP	OBJEKT	POSTBET.	BESKRIVNING	ELEKTRISKA DATA		FABRIKAT	BESTÄLLNINGSNR.		SIDREF		
A	MATERIALSPECIFIKATION	1	1			-Pulsgivare	Pulsgivare	10-30VDC / M12 / 25kBit		Leine Linde	661469-01		1.5E		
		2	1			-Switch	Nätverks switch	10/100mbps,5st RJ45 kontakter		Moxa	EDS-205		1.7A		
		3	1			-ACS150	Frekvensomriktare	0,37kW/2,4A		ABB	ACS150-01E-02A4-2		1.2D		
B		4	1			-F1	Plint för glas-säkring	Max 6,3A / 6"		Weidmüller	WSI6		1.2D		
		5	1			-F1	Glassäkring	2A		Elfa			1.2D		
		6	1			-KA0.0	Socket, 1vxl.			Omron	P2RF-05E		1.4C		
C		7	1			-KA0.0	Relä med indikering	24VDC		Omron	G2R-1-SND		1.4C		
		8	1			-KA0.4	Socket, 1vxl.			Omron	P2RF-05E		1.6C		
		9	1			-KA0.4	Relä med indikering	24VDC		Omron	G2R-1-SND		1.6C		
		10	1			-KA0.5	Socket, 1vxl.			Omron	P2RF-05E		1.7C		
		11	1			-KA0.5	Relä med indikering	24VDC		Omron	G2R-1-SND		1.7C		
D		12	1			-M1	Motor 400VAC	0,18kW / 1,13A / Cos Phi 0,66		VEM Motors	K21R 63 G4		1.3F		
		13	1			-M1	Snäckväxel	1:15		VEM Motors	NMRV40 / 63B14		1.3F		
		14	1			-M1	Fläns	B14		VEM Motors	B14 KPER 63		1.3F		
		15	1			-PLC	CPU 1212C - DC/DC/DC	8 DI / 6 DO / 2AI - 25KB		Siemens	6ES7212-1AD30-0XB0		1.3B		
E		16	1			-T1	Nätaggregat	230VAC/24VDC/3A		Schneider	ABL8REM24030		1.2C		
		17	1			-XP1	Kabel med stickkontakt	H05VV-F 3G1,5 / 2,5M			2404588		1.1B		
		18	1			-XP2	Kabel med stickkontakt	RKK 3x1,5 / 2M NAC32S.W			NAL130M15020		1.1F		
F		19	1			-XP2	T-Förgrening	NAC32S + NAC31.W / NAS31.W			NAD 3T.W		1.1F		
		20	1			-XP2	Fästplatta	För NAD 3T.W			NKB.W		1.1F		
		21	1			-Y1	Koppling	INTORQ 14.105.08.10		Intorq			1.3F		
		22	1			-Y1	Rotor	INTORQ 14.105.08.10		Intorq			1.3F		

				Upphovsman CaJo	Baserad på (intern kod)	VILLA SPARBANKEN ARENA REKLAMVÄXLARE DRIVENHET	MATERIALSPECIFIKATION	 www.provektor.se Tel: +46 51 240 00	Anläggningsägarens dokumentnummer		Status	
				Ritad av CaJo	Ersätter (intern kod)				Dokumentbezeichnung	Datum	RELATIONSHANDLING	
				Godkänd av	Godkänd datum				11319	20130220		
Beteckning	Beskrivning	Signatur	Datum			MATERIALSPECIFIKATION			Dokumentnummer 3594	Rev.	Anf. blad 3	Nästa bl. 3

MATERIALSPECIFIKATION

1		2		3		4		5		6		7		8	
		POS	ANT.	SKÅP	OBJEKT	POSTBET.	BESKRIVNING	ELEKTRISKA DATA	FABRIKAT	BESTÄLLNINGSNR.	SIDREF				
A		23	1			-Y1	Ankardel	INTORQ 14.105.08.05	Intorq		1.3F				
		24	1			-Y2	Koppling	INTORQ 14.105.08.10	Intorq		1.4F				
		25	1			-Y2	Rotor	INTORQ 14.105.08.10	Intorq		1.4F				
		26	1			-Y2	Ankardel	INTORQ 14.105.08.05	Intorq		1.4F				
B		27													
		28													
		29													
		30													
C		31													
		32													
		33													
		34													
D		35													
		36													
		37													
		38													
E		39													
		40													
		41													
		42													
F		43													
		44													
		45													
		46													
		47													
		48													
		49													
		50													
		51													
		52													

MATERIALSPECIFIKATION

VILLA
SPARBANKEN ARENA
REKLAMVÄXLARE
DRIVENHET

MATERIALSPECIFIKATION



www.proveditor.se
Tel: +46 51 240 00

Anläggningsägarens dokumentnummer
11319

Status
RELATIONSHANDLING

Dokumentbezeichnung
11319

Datum
20130220

Dokumentnummer
3594

Rev.
3

Anf. blad
3

Nästa bl.
-

Blad nr.
3