
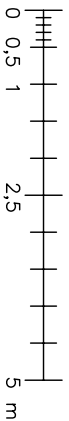


F Ö R K L A R I N G A R			
BET	KOMPONENT	STORLEK	FÄRIGHET/TYP
AT	UTSLAGSTRÄTT MED GALLER	440x330 mm	8030238
B1	GOLVBRUNN MED SİDOUTLOPP	75	IFG CU-446
B1.1	DISKSLÄNSLANDARE 1-GREPP 8080	HÖG PIP	7113522
B1.2	SPÖLSLANDARE TOTALTYP 1.1-GREPP	C/C 160 mm	8308746
BR	BRÄND 25H/20 STABILT TYP4/T10	6x6x6x11	8309886
DB1	DISKBRÄNK KLASSISK ROSTFRI	6-12-R	4227270
DB2	DISKBRÄNK INGENÖD I MINIRÖK	1000x600	
KV1	KÄLLVATTEN FÖRLOGT UTBYTBART	KOPPARRÖR	SNH 1890
KV2	KÄLLVATTEN FÖRLOGT UTBYTBART	KOPPARRÖR	SNH 1891
BN VVC	STÖPVENTIL TÄTCO-SETTER 1233	DN 15	TACO 1233
S1	SPILLVATTEN TILL FETTANSKILLARE	PP-RÖR HT	
S2	SPILLVATTEN FÖRLOGT FETTANSKILLARE	PP-RÖR HT	
TP	RADIATOR MED INBYGGD FÄRIGGELING	M221.5	THERMOPANEL 6606019
TS1	RADIATORER MED INBYGGD FÄRIGGELING	5-21 0°C	DANFOSS BA2760 4818427
TS2	RADIATORER MED INBYGGD FÄRIGGELING	5-21 0°C	DANFOSS BA2760 4818427
A P P A R A T F Ö R T E C K N I N G			
RUM	ANT APP	KOPPLINGSLEDNINGAR	
201	1 AT	VS-15	S-32
1	1 B1	KV-15	VS-15
203	1 TS1	KV-12	VS-15
1	1 VS1	KV-12	VS-15

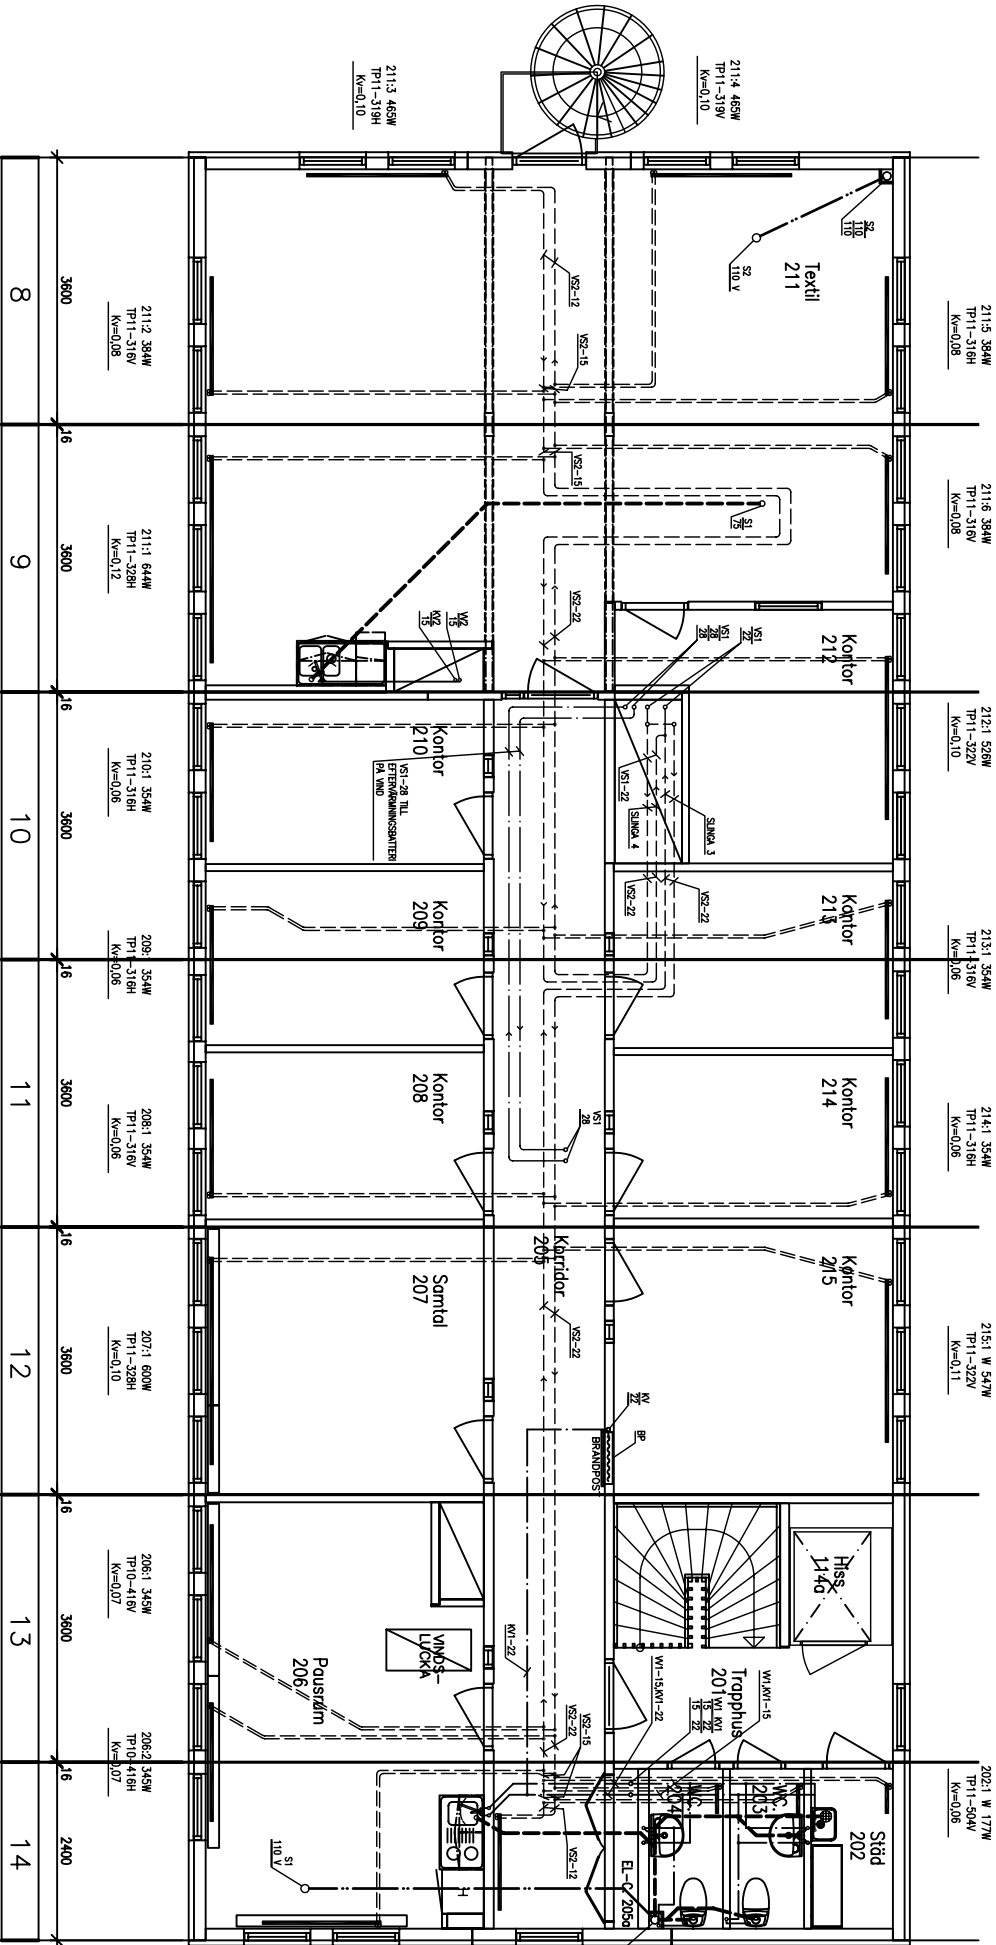

SANDSJÖFORS

INDUSTRIKONSTRUKTION AB, EN AV SANDSJÖFORS GRUPP FÖR 80

TEL 0800-87 82 12 B-PROJEKT Industriarkitektur & Byggnads

ÖRGER NR

971

DATUM

2001-08-15

HANDLAGARE

ANDERS LARSSON

ANSVARIG

ANDERS LARSSON

RELATIONSHANDLING 011119

BYGGGN. KONTOR OCH KÖK

ARBETSMARKNADSENHETEN

STENUNGSUND K:IN

PLAN 2

VS-INSTALLATION

SKALA

1:50

NUMMER

2238-521

BET

1