

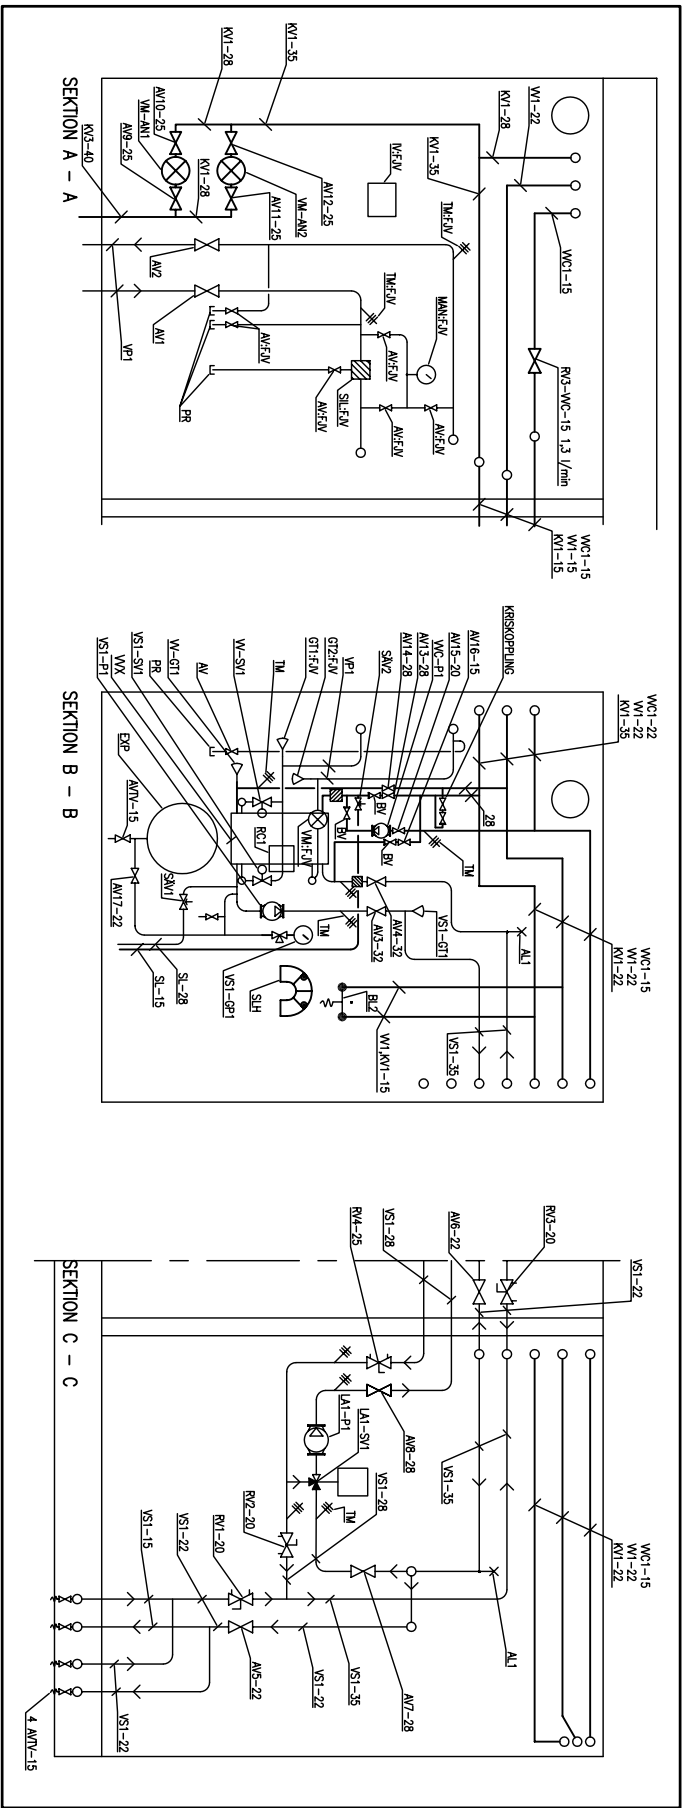
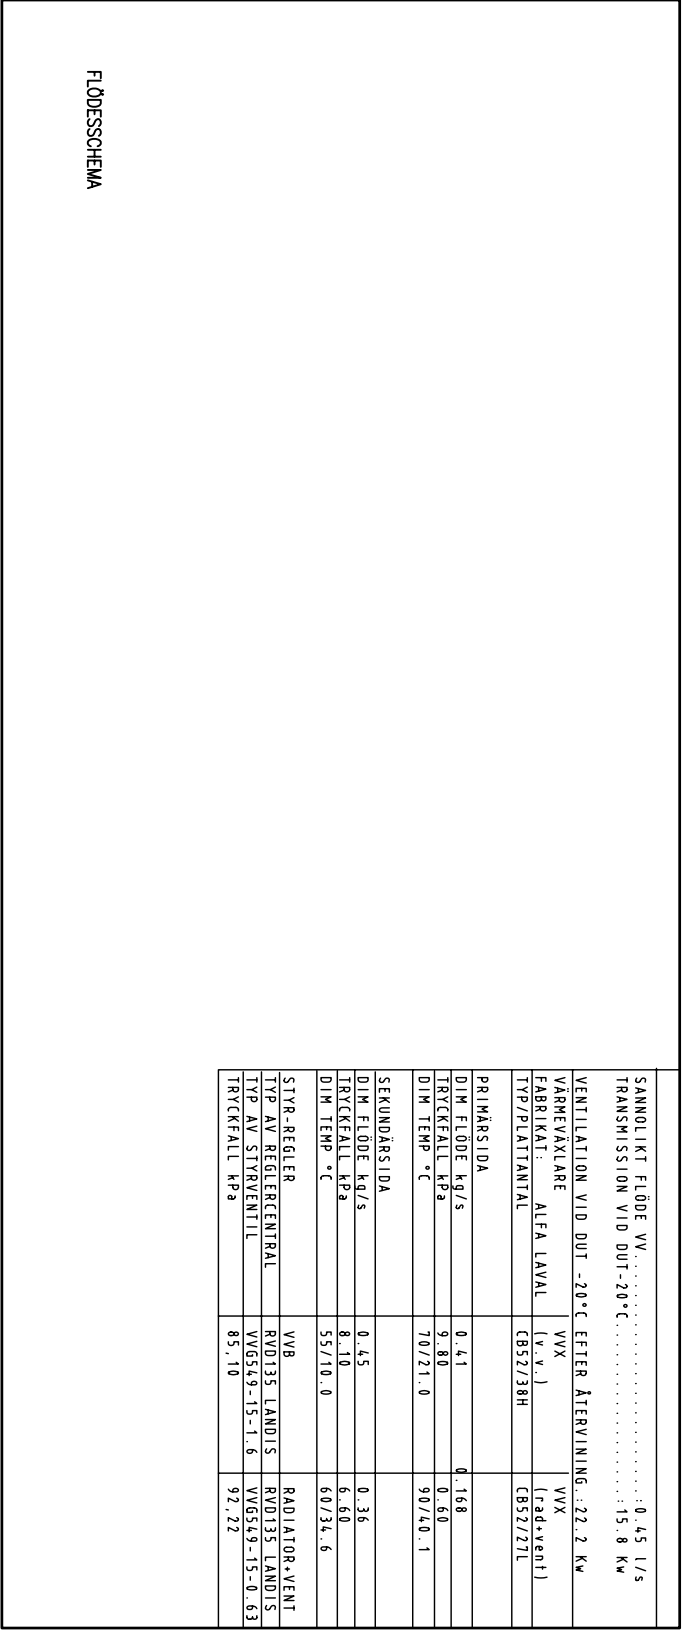


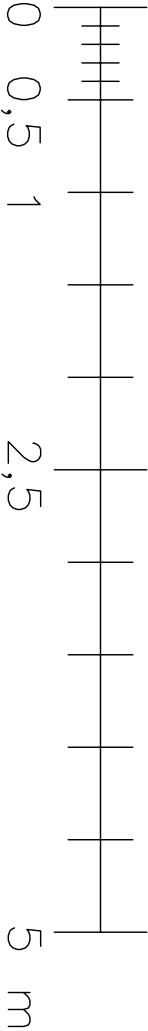

R E G L E R V E N T I L E R				
NUMMER	ANSI	KVS	I/S	VENTILTYP PLACERING
RV1 VS 20	2,09	0,10	TA STAD	RUM 120
RV2 VS 20	2,04	0,16	TA STAD	RUM 120
RV3 VS 20	1,87	0,16	TA STAD	RUM 112
RV4 VS 25	8,50	0,16	TA STAD	RUM 120
SV1 VS 15	2,75	0,16	VXG11,15	RUM 120
RV1 VVC 15	0,15	0,02	TACO 1233	RUM 107
RV2 VVC 15	0,15	0,02	TACO 1233	RUM 107
RV3 VVC 15	0,17	0,02	TACO 1233	RUM 120

PRIMÄRSIDA	
MATERIALAV ENLIGT ENERGIVERKET	
MAN:FJV	-MANOMETER
TM:FJV	-PROPAG LEDNING
VP1	-TERMOMETER
AV:FJV	-VÄRME PRIMÄR
AV:FJV	-AVSTÄNGNINGSENTILL
MATERIAL SOM LEVERERAS AV ENERGIVERKET	
AV1,AV2	-AVSTÄNGNINGSENTILL
GT1:FJV	-TILLÖPPSGIVARE FÖR IV
GT2:FJV	-RETURGIVARE FÖR IV
IV	-INTEGRERINGSVERK
SIL:FJV	-SMUTSFILTER
VM:FJV	-VÄRMEÄLTARE

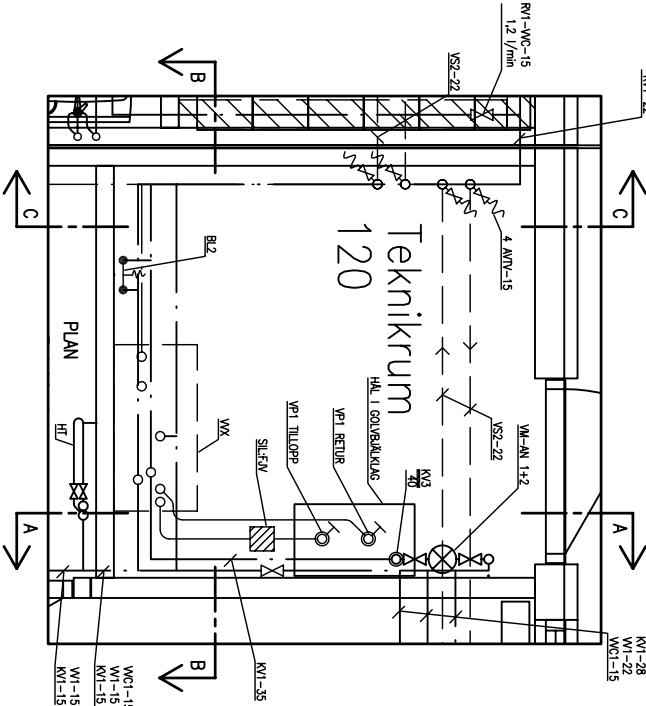

BET	KOMPONENT	STORLEK	FABRIKAT/TYP	RSK NR
AL1	LÖFTNINGSENTILL HT-VENT	R10	TACO	4442126
AV1V	KULVENTILL	R15	AJ 3606, 3611	445225
AV1V	AVTÄPPNINGSENTILL	R15		445225
BL2	GÖLVRINN MED SIDULTLOPP	75	PURUS ODEN	7113522
BL2	SPÖLVLANDARE TOTAL TYP 1 1-GREPP	c/c 160 mm	FHM 9140-0050	8309806
BV	BACKVENTILL			
EV8	EFTERVÄNNINGSBATTERI I LA1	35/0,8	AKA VVS IPR	5332527
KV1	KÄLLVÄTTER FÖRLAGT UTBYTBART	SMS 1890	KOPPARBÖR	SMS 1891
KV2	KÄLLVÄTTER FÖRLAGT UTBYTBART	PEN-RÖR	KOPPARBÖR	SMS 1891
LA1-P1	KÄLLVÄTTER FÖRLAGT UTBYTBART	230V/0,28A	WILLO	5761146
LA1-SV1	STYRENTILL 3-VÄGS VXG11,15	DN15/0,25-4	LANDISSTAEFA	
RC	STYRENTILL 50545		LANDISSTAEFA	
RV VS	STYRENTILL TACO SETTER	R15	TACO 1233	4491632
SLH	SLANGHYLLA FÖR 30 METER 15 SLANG	KOPPARBÖR	SMS 1890	4476009
SV1	SAKERHETSVENTILL	R20/2,5BAR	ROLLÖ 1625	2181113
TM	TERMOMETER INSTICKS DYKÖR BAK	R15/9,0BAR	SVR 1917	5551525
VM-AN	VÄTTEMÄTARKONSOL 190-220	R20 3-5 m3	XOTHERM	540512
VP	FÄRREVERREÖR		ENL. ENERGIVERKET	5208020
VS1-GP1	MANOMETER UTBYTBART	KOPPARBÖR	SMS 1890	5332973
VS1-GP1	MANOMETER UTBYTBART	2,5-4 bar	SOMATHERM	4422213
VS1-GT1	KONTROLLMÄTARENTILL GÖL MED FLÄNS	10	LANDISSTAEFA	
VS1-GT1	FRÄMLEDNINGSGIVARE QAD26,220/109		LANDISSTAEFA	
VS1-GT1	FRÄMLEDNINGSGIVARE QAD21,93-160RD		LANDISSTAEFA	
VS1-GT1	UTGIVARE QAC37/101	230V/0,44A	GRUNDFOS	5731453
VS1-P1	STYRENTILL LÖG VV65,69-15-0,63	157/0,53	LANDISSTAEFA	
VS2	VÄRME SEKUNDÄR E3 UTBYTBART	SMS 1890	SMS 1890	1891
VS2	VÄRME SEKUNDÄR E3 UTBYTBART	SMS 1890	SMS 1890	1891
WC1	VÄRMEVÄTTER FÖRLAGT UTBYTBART	KOPPARBÖR	SMS 1890	
WC-P1	UTBYTBART FÖRLAGT UTBYTBART	KOPPARBÖR	SMS 1890	
VS-SV1	STYRENTILL LÖG VV65,69-15-1,60	230V/0,31A	GRUNDFOS	5403029
VVX	VÄRMEVÄXLARE FÄRREVÄRME	154517	ALFA-LAYVAL	

LEDNINGARNA ISOLERAS EROKORERLIGT MED GÖLLE. RÖRSKÅL 7300

MED TTSKIKT AV ALUMINIUMFOLIE

STYLIGA OISOLERADE TÄPPVÄTTERLEDNINGAR-VITA FÄRRKSLACKERADE KOPPARBÖR

BET

AVT

ANDERSSON ANDERSSON

SIGN

DATUM

RELATIONSHANDLING 011126

BYGGN. KONTORE OCH KÖK

ARBETSMARKNADSENHETEN

STENUNGSUND K:IN

SANDSJÖFÖRS

INDUSTRIKONSTRUKTION AB, ENLIGT SÄRSKILT BREV 27 AV 80

TAC 000-87 02 12 B-PROT Industribyggnadsbyrå AB

ORDR NR 971

DATUM 2001-08-21

ANSVARIG

TEKNIKUM 120

VS-INSTALLATION

PLAN OCH VYER, FLÖDESSCHEMA

SKALA 1:20

NUMMER 2238-514

T BET