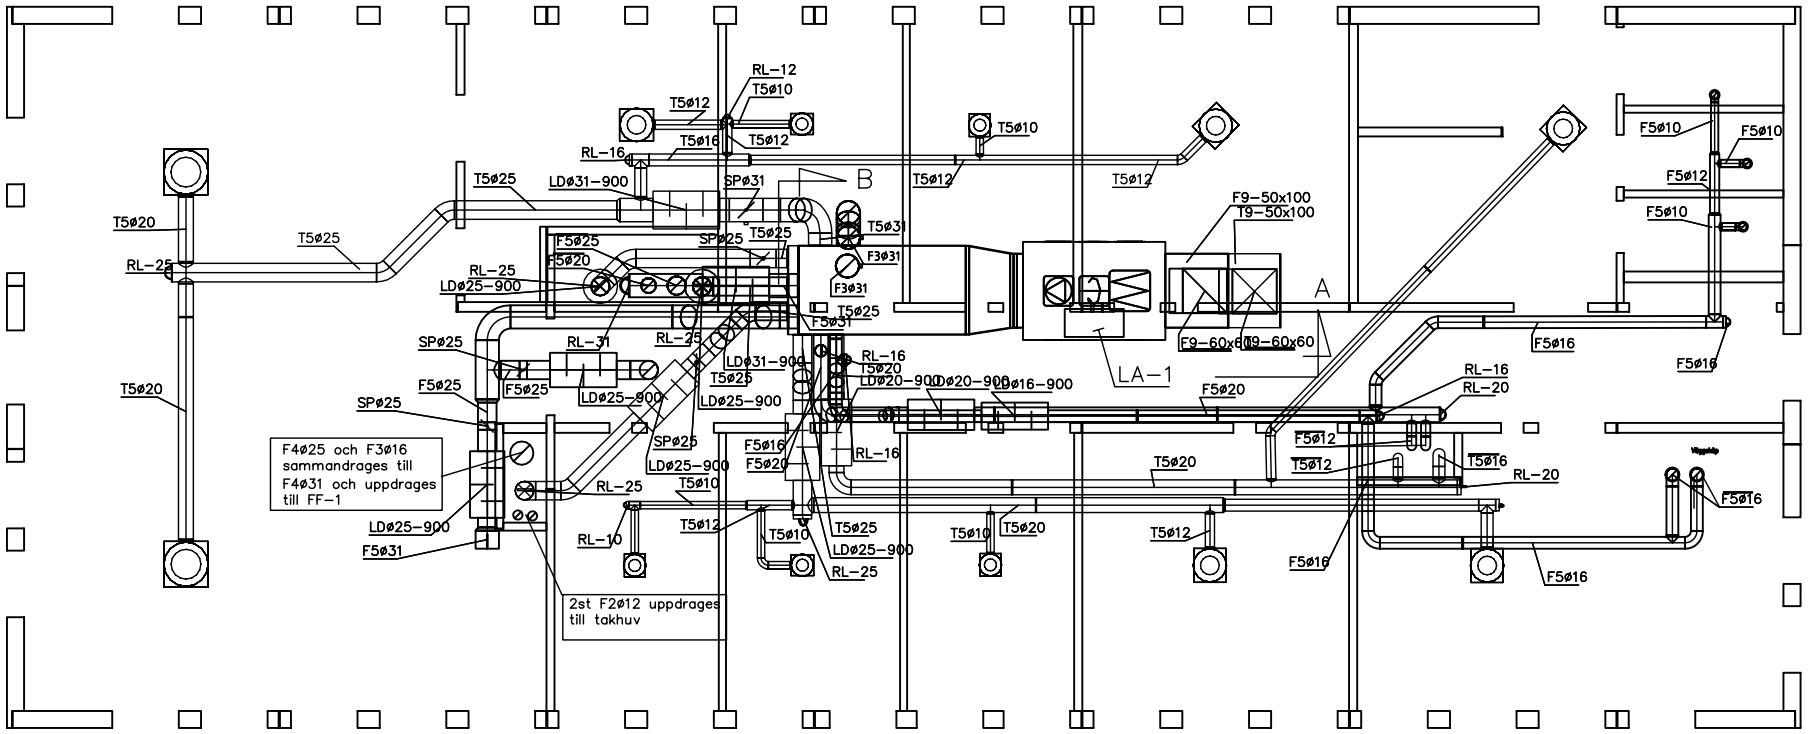

KANALER

F1 , T1 PLÅTKANAL OISOL
F2 , T2 PLÅTKANAL UTV. ISOL 30 mm VÄRME/BRAND EI15
F3 , T3 PLÅTKANAL UTV. ISOL 50 mm VÄRME/BRAND EI30
T4 , T4 PLÅTKANAL UTV. ISOL 100 mm VÄRME/BRAND EI60
F5 , T5 PLÅTKANAL UTV. ISOL 80 mm VÄRME
F6 , T6 PLÅTKANAL UTV. ISOL 100 mm VÄRME
F7 , T7 PLÅTKANAL UTV. ISOL 120 mm VÄRME
F8 , T8 PLÅTKANAL UTV. ISOL 20 mm KONDENS
F9, T9 PLÅTKANAL INV. ISOL 20 mm KONDENS
F10, T10 PLÅTKANAL INV. ISOL 50 mm VÄRME/LJUD
F11, T11 PLÅTKANAL INV. ISOL 80 mm VÄRME/LJUD
F12, T12 PLÅTKANAL INV. ISOL 100 mm VÄRME/LJUD
F13, T13 PLÅTKANAL INV. ISOL 150 mm VÄRME/LJUD

ALL INVÄNDIG ISOLERING FÖRSES MED ETT YTSKIKT BESTÄENDE AV PERFORERADPLÅT ELLER TYPGODKÄND ISOLERINGSTYP FÖR INVÄNDIG ISOLERING.

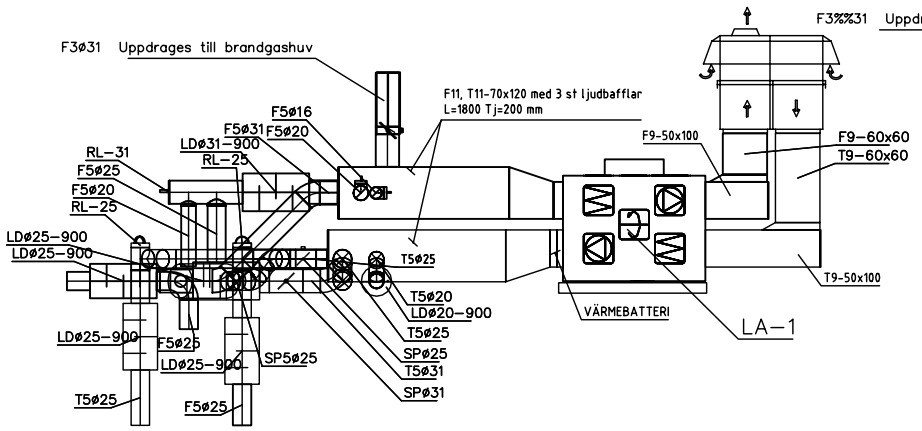

Sektion A–

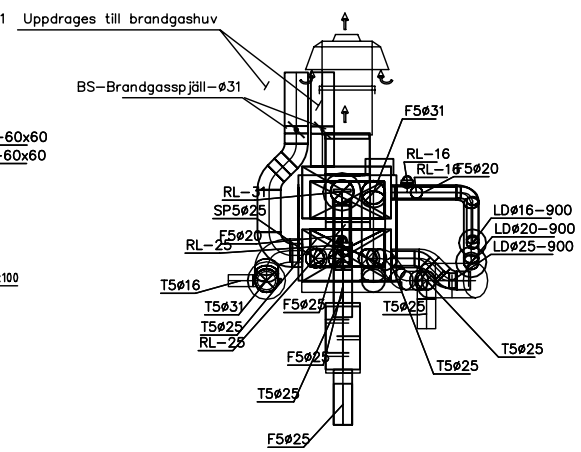

Sektion B–

BET	ANT	ÄNDRINGEN AVSER	SIGN	DATUM

Relationsritning 011119

NYBYGGNAD KONTOR OCH KæK
ARBETSMARKNADSENHETEN
STENUNGSUND KOMMUN

SANDSJÖFORS
MODULBYGGEN AB, S-571 64 SANDSJÖFORS SVERIGE TEL. +46(0)380-37 57 50
FAX +46(0)380-37 52 12 E-MAIL info@sandsjoformodulbyggen.se

FRÖDEENS
VVS-BYRÅ AB
BOX 9031 550 09 JÖNKÖPING
TEL:036/61600 FAX:036/61603
E-Post frodeensvvs@swipnet.se

ORDER NR	RITAD AV	HANDLÄGGARE
971	J.F.	
DATUM	ANSVARIG	
2001-08-17		

VINDSPLAN
LUFTBEHANDLING

SKALA	NUMMER	BET
1:50	2238-631	