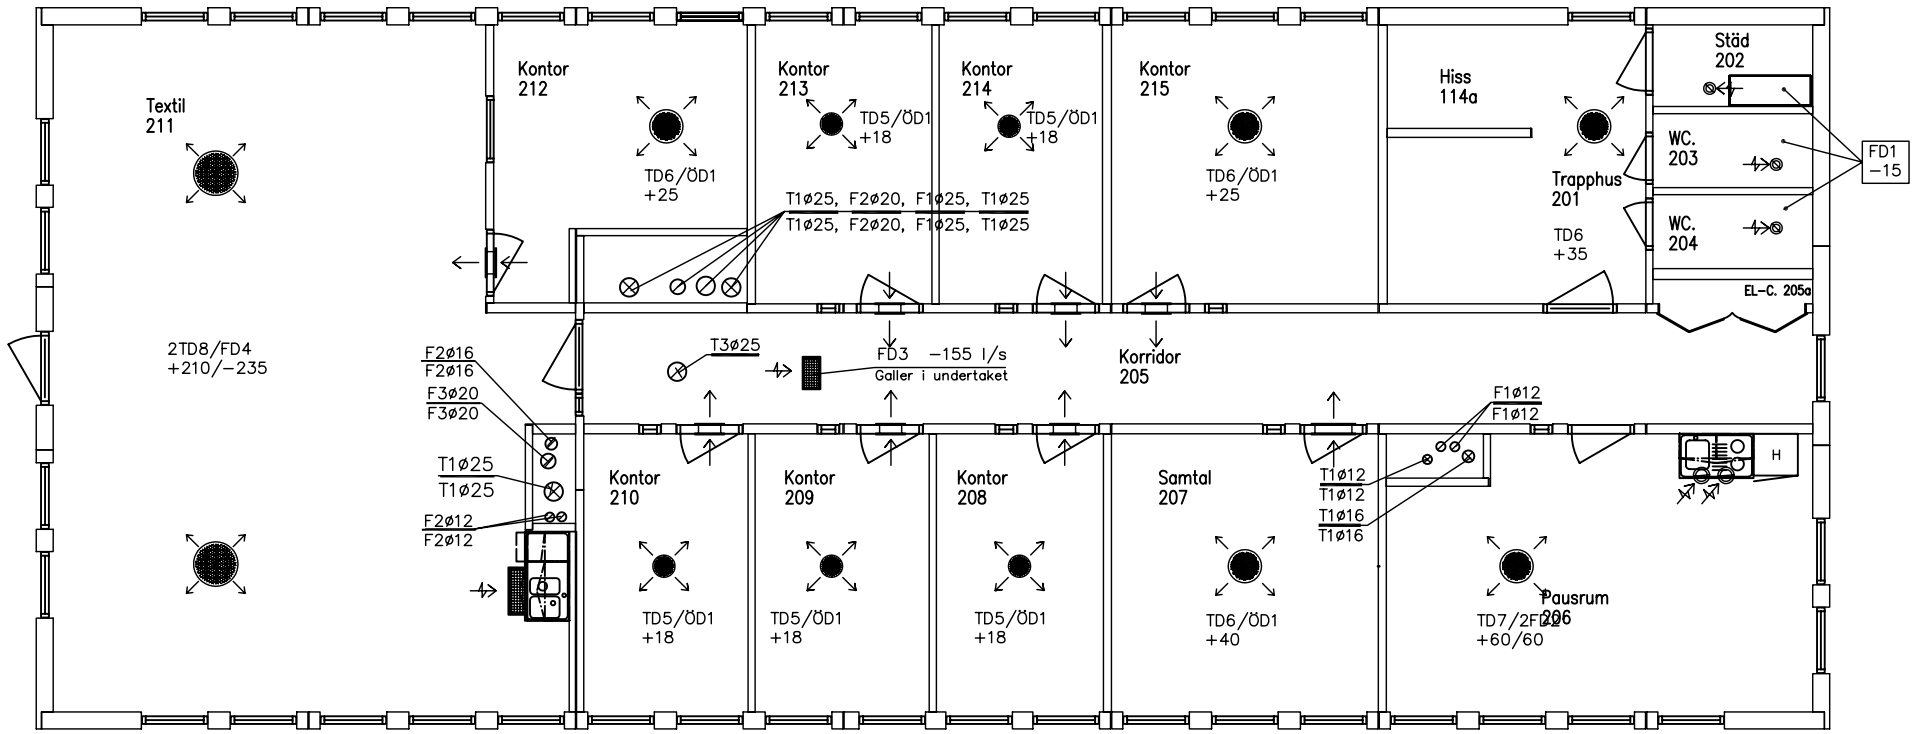

DON

TYP	BET.	Ansl. Låda	Håltag.don	Antal	K-fak.	Fabrikat
TD1	TLB-100	ø10	40,5x15,5	2 st		Halton
TD2	TLB-125	ø12	40,5x20,5	1 st		Halton
TD3	Vakans	---	---	---		
TD4S	FR-S-80x50x25	ø25	ø25	2 st		Frödéns
TD5	TKC-100	ø10	ø17	6 st		Halton
TD6	TKC-125	ø12	ø26	10 st		Halton
TD7	TKC-160	ø16	ø26	1 st		Halton
TD8	TKC-200	ø20	ø41	2 st		Halton
FD1	KVP-100	ø10	ø11	9 st		Klimatbyrån
FD2	KVP-160	ø16	ø17	7 st		Klimatbyrån
FD3	Galler -40-20	40x20	40,5x20,5	1 st		
FD3	AGC-60-20	60x20	60,5x20,5	1 st		Halton
ÖD1	OLR-400	---	30x50	6 st		Lindab
ÖD2	ORL-600	---	50x5	1 st		Lindab
ÖD3	Galler 40x20 x 2 st	---	40,5x20,5	1 st		

KANALER

F1 , T1 PLÅTKANAL OISOL
F2 , T2 PLÅTKANAL UTV. ISOL 30 mm VÄRME/BRAND EI15
F3 , T3 PLÅTKANAL UTV. ISOL 50 mm VÄRME/BRAND EI30
T4 , T4 PLÅTKANAL UTV. ISOL 100 mm VÄRME/BRAND EI60
F5 , T5 PLÅTKANAL UTV. ISOL 80 mm VÄRME
F6 , T6 PLÅTKANAL UTV. ISOL 100 mm VÄRME
F7 , T7 PLÅTKANAL UTV. ISOL 120 mm VÄRME
F8 , T8 PLÅTKANAL UTV. ISOL 20 mm KONDENS
F9, T9 PLÅTKANAL INV. ISOL 20 mm KONDENS
F10, T10 PLÅTKANAL INV. ISOL 50 mm VÄRME/LJUD
F11, T11 PLÅTKANAL INV. ISOL 80 mm VÄRME/LJUD
F12, T12 PLÅTKANAL INV. ISOL 100 mm VÄRME/LJUD
F13, T13 PLÅTKANAL INV. ISOL 150 mm VÄRME/LJUD

ALL INVÄNDIG ISOLERING FÖRSES MED ETT YTSKIKT BESTÄENDE AV PERFORERADPLÅT ELLER TYPGODKÄND ISOLERINGSTYP FÖR INVÄNDIG ISOLERING.

BET	ANT	ÄNDRINGEN AVSER	SIGN	DATUM

Relationsritning 011119

NYBYGGNAD KONTOR OCH KÖK
ARBETSMARKNADSENHETEN
STENUNGSUND KOMMUN

SANDSJÖFORS
MODULBYGGEN AB, S-571 64 SANDSJÖFORS SVERIGE TEL. +46(0)380-37 57 50
FAX +46(0)380-37 52 12 E-MAIL info@sandsjoformodulbyggen.se

FRÖDEENS
VVS-BYRÅ AB
BOX 9031 550 09 JÖNKÖPING
TEL:036/61600 FAX:036/61603
E-Post frodeensvvs@swipnet.se

ORDER NR	RITAD AV	HANDLÄGGARE
971	J.F.	
DATUM	ANSVARIG	
2001-08-17		

PLAN 2
LUFTBEHANDLING

SKALA	NUMMER	BET
1:50	2238-621	